



COUPE A-A

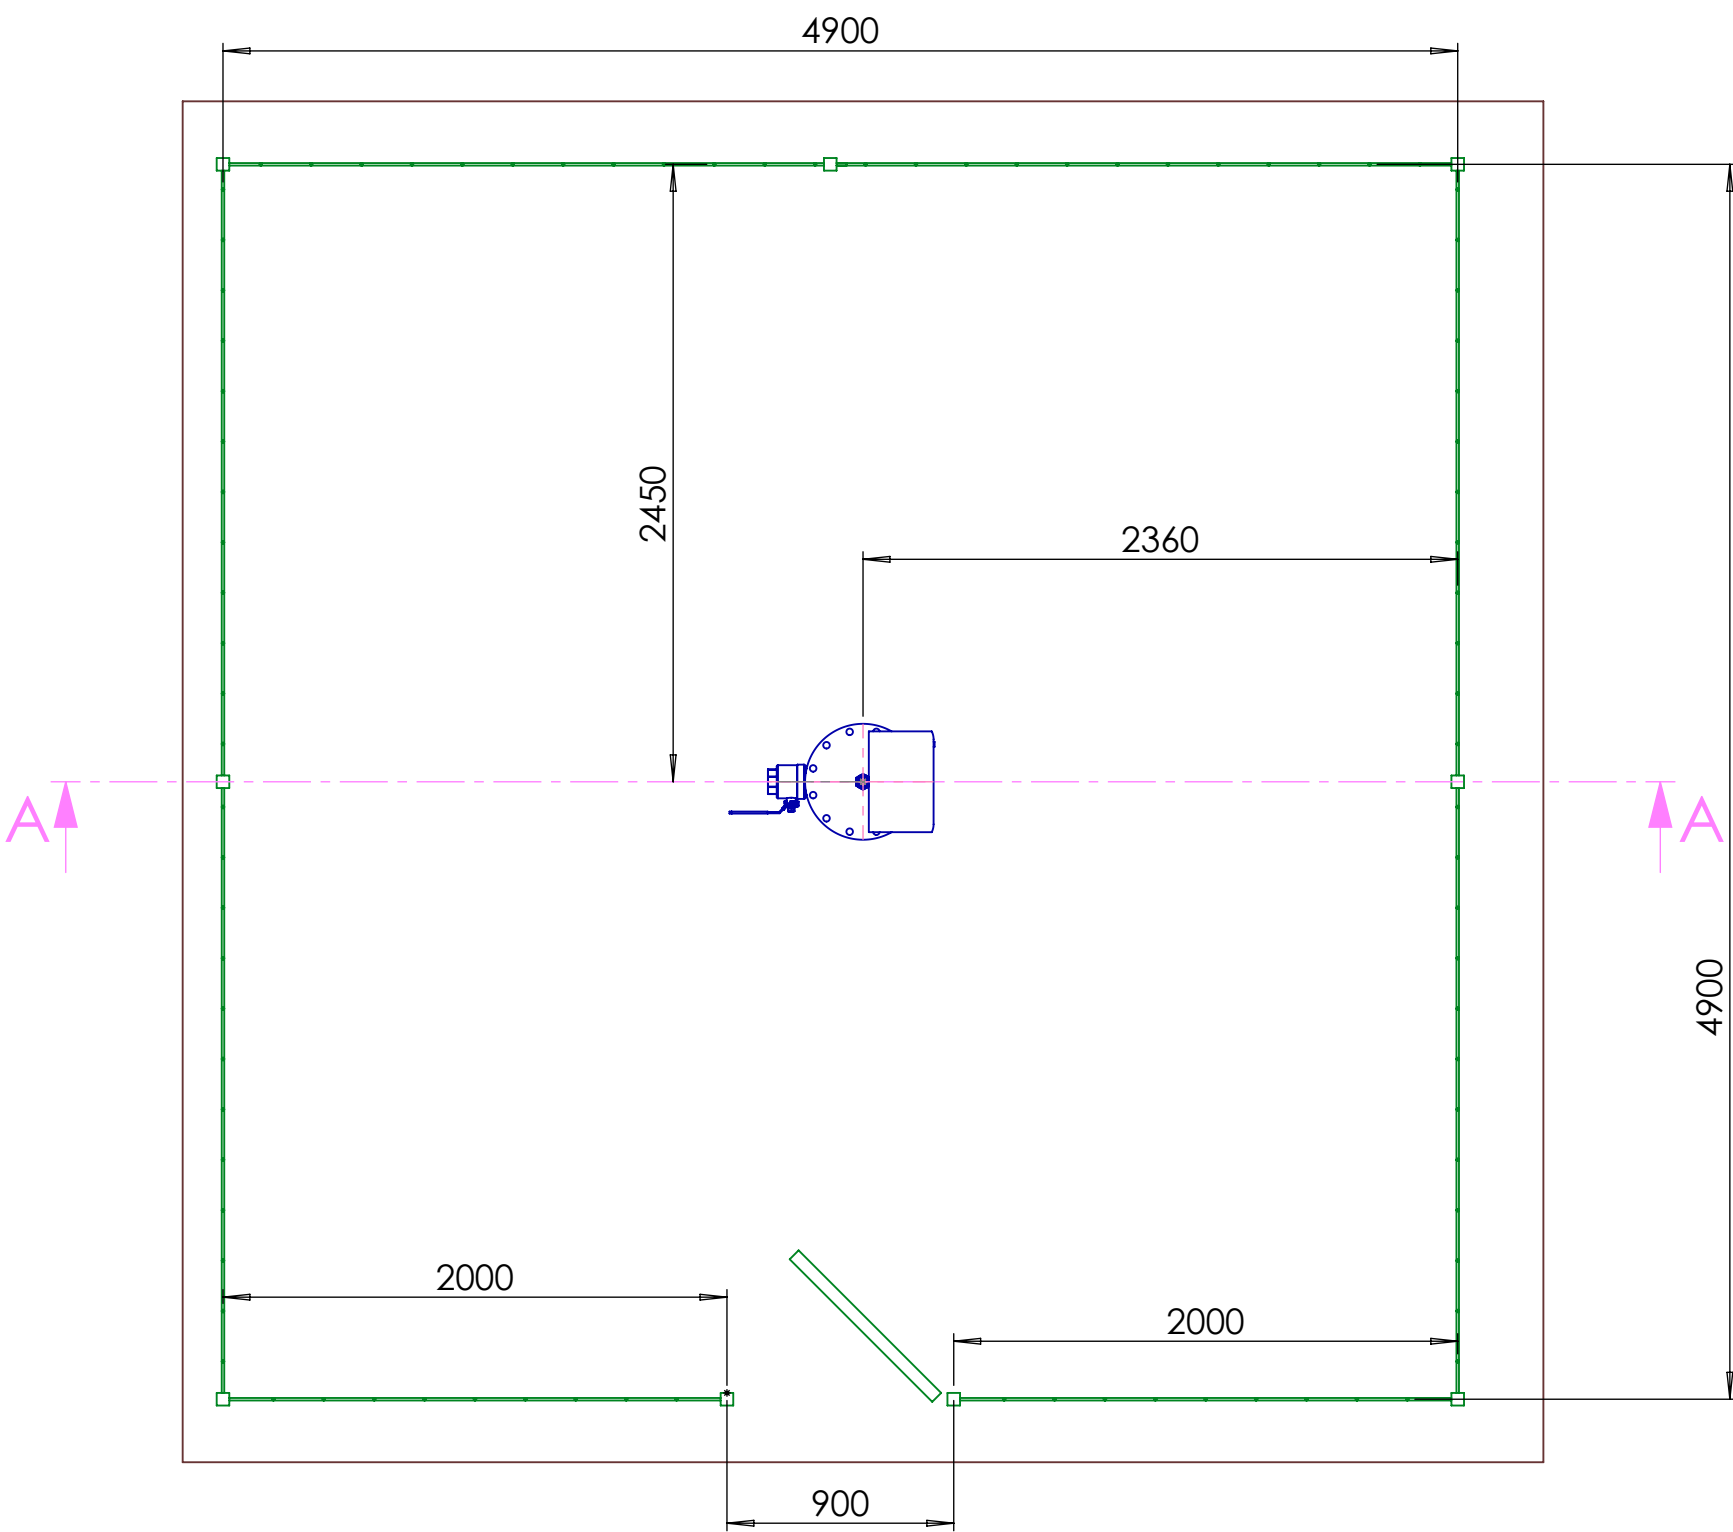

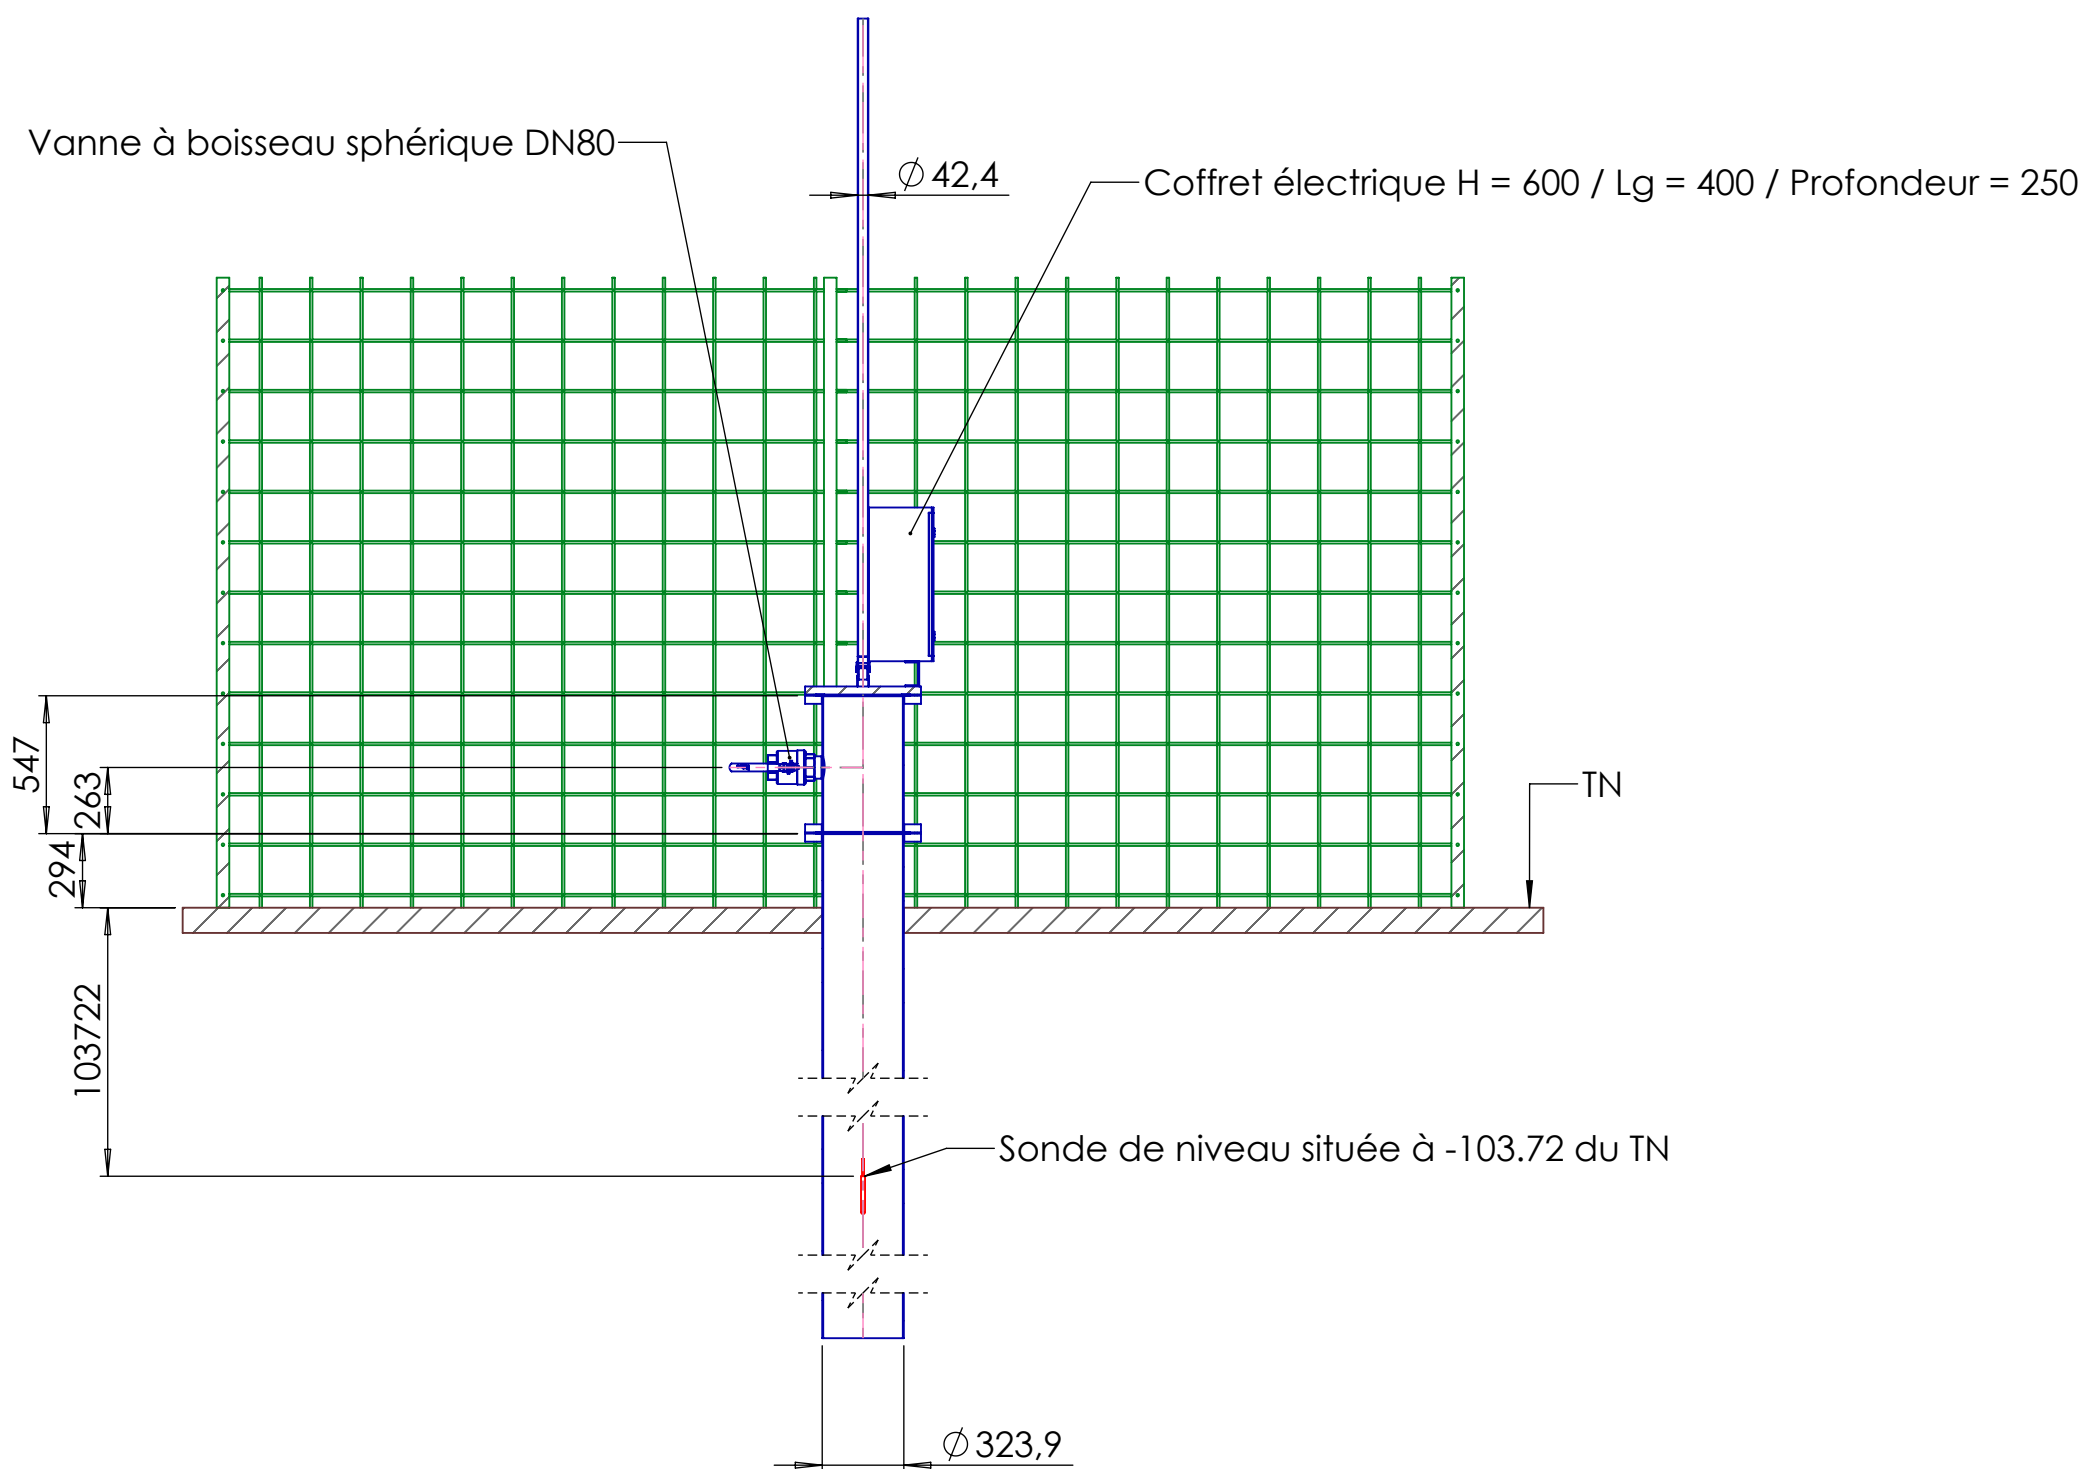

MARTEAU
HYDRAULIQUE ELECTRICITE

Agence de Châtillon-Sur-Indre
Tél: 02.54.38.23.23 – Fax: 02.54.38.23.20

D				
C				
B				
A				
O	EMISSION ORIGINALE	05/02/24	DL	TB
REV.	MODIFICATIONS	DATE	DES.	VERIF.

Ensemble GC et équipements
Rue des Bordes

Plan de Récolement

ECHELLE	FORMAT	N° D'AFFAIRE	N° DE PLAN	REV.
1:30	A2	123063	123063-04	0

Conformément aux lois en vigueur, ce dessin est notre propriété. Il n'est permis d'en faire usage qu'avec notre autorisation expresse et écrite.
DOE_123063_B 538/538