



VUE EN ELEVATION

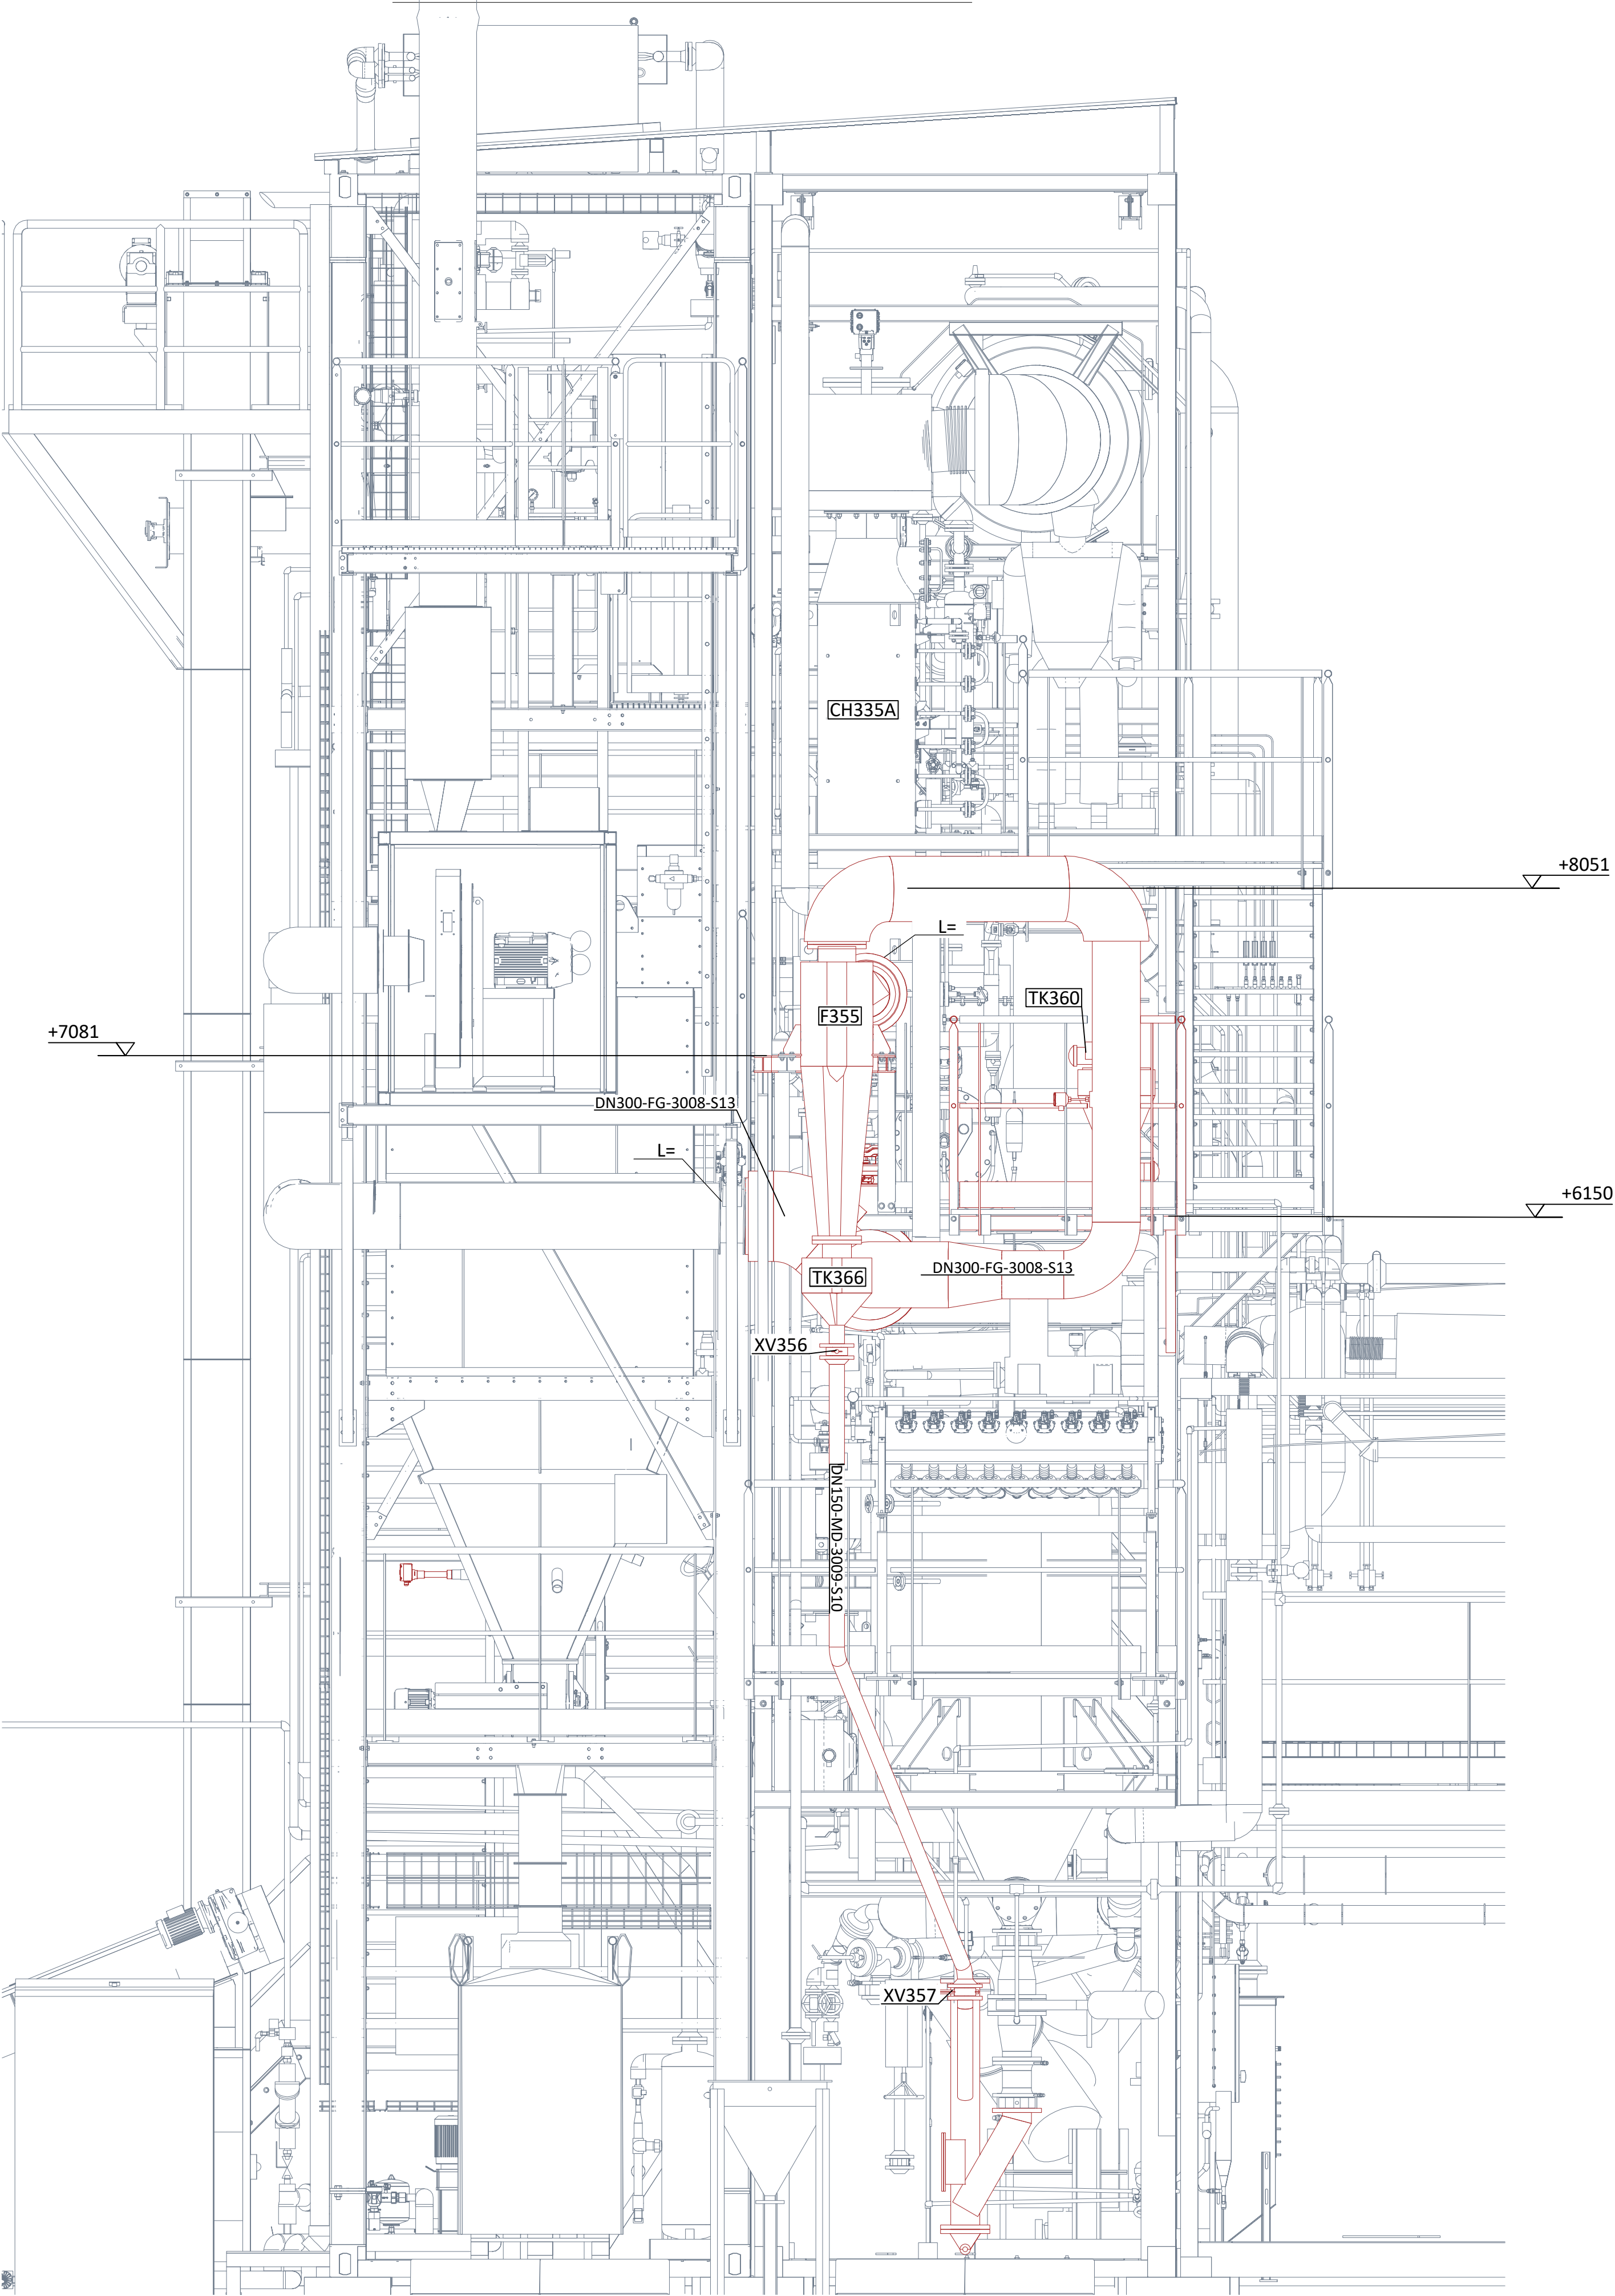

VUE EN PLAN

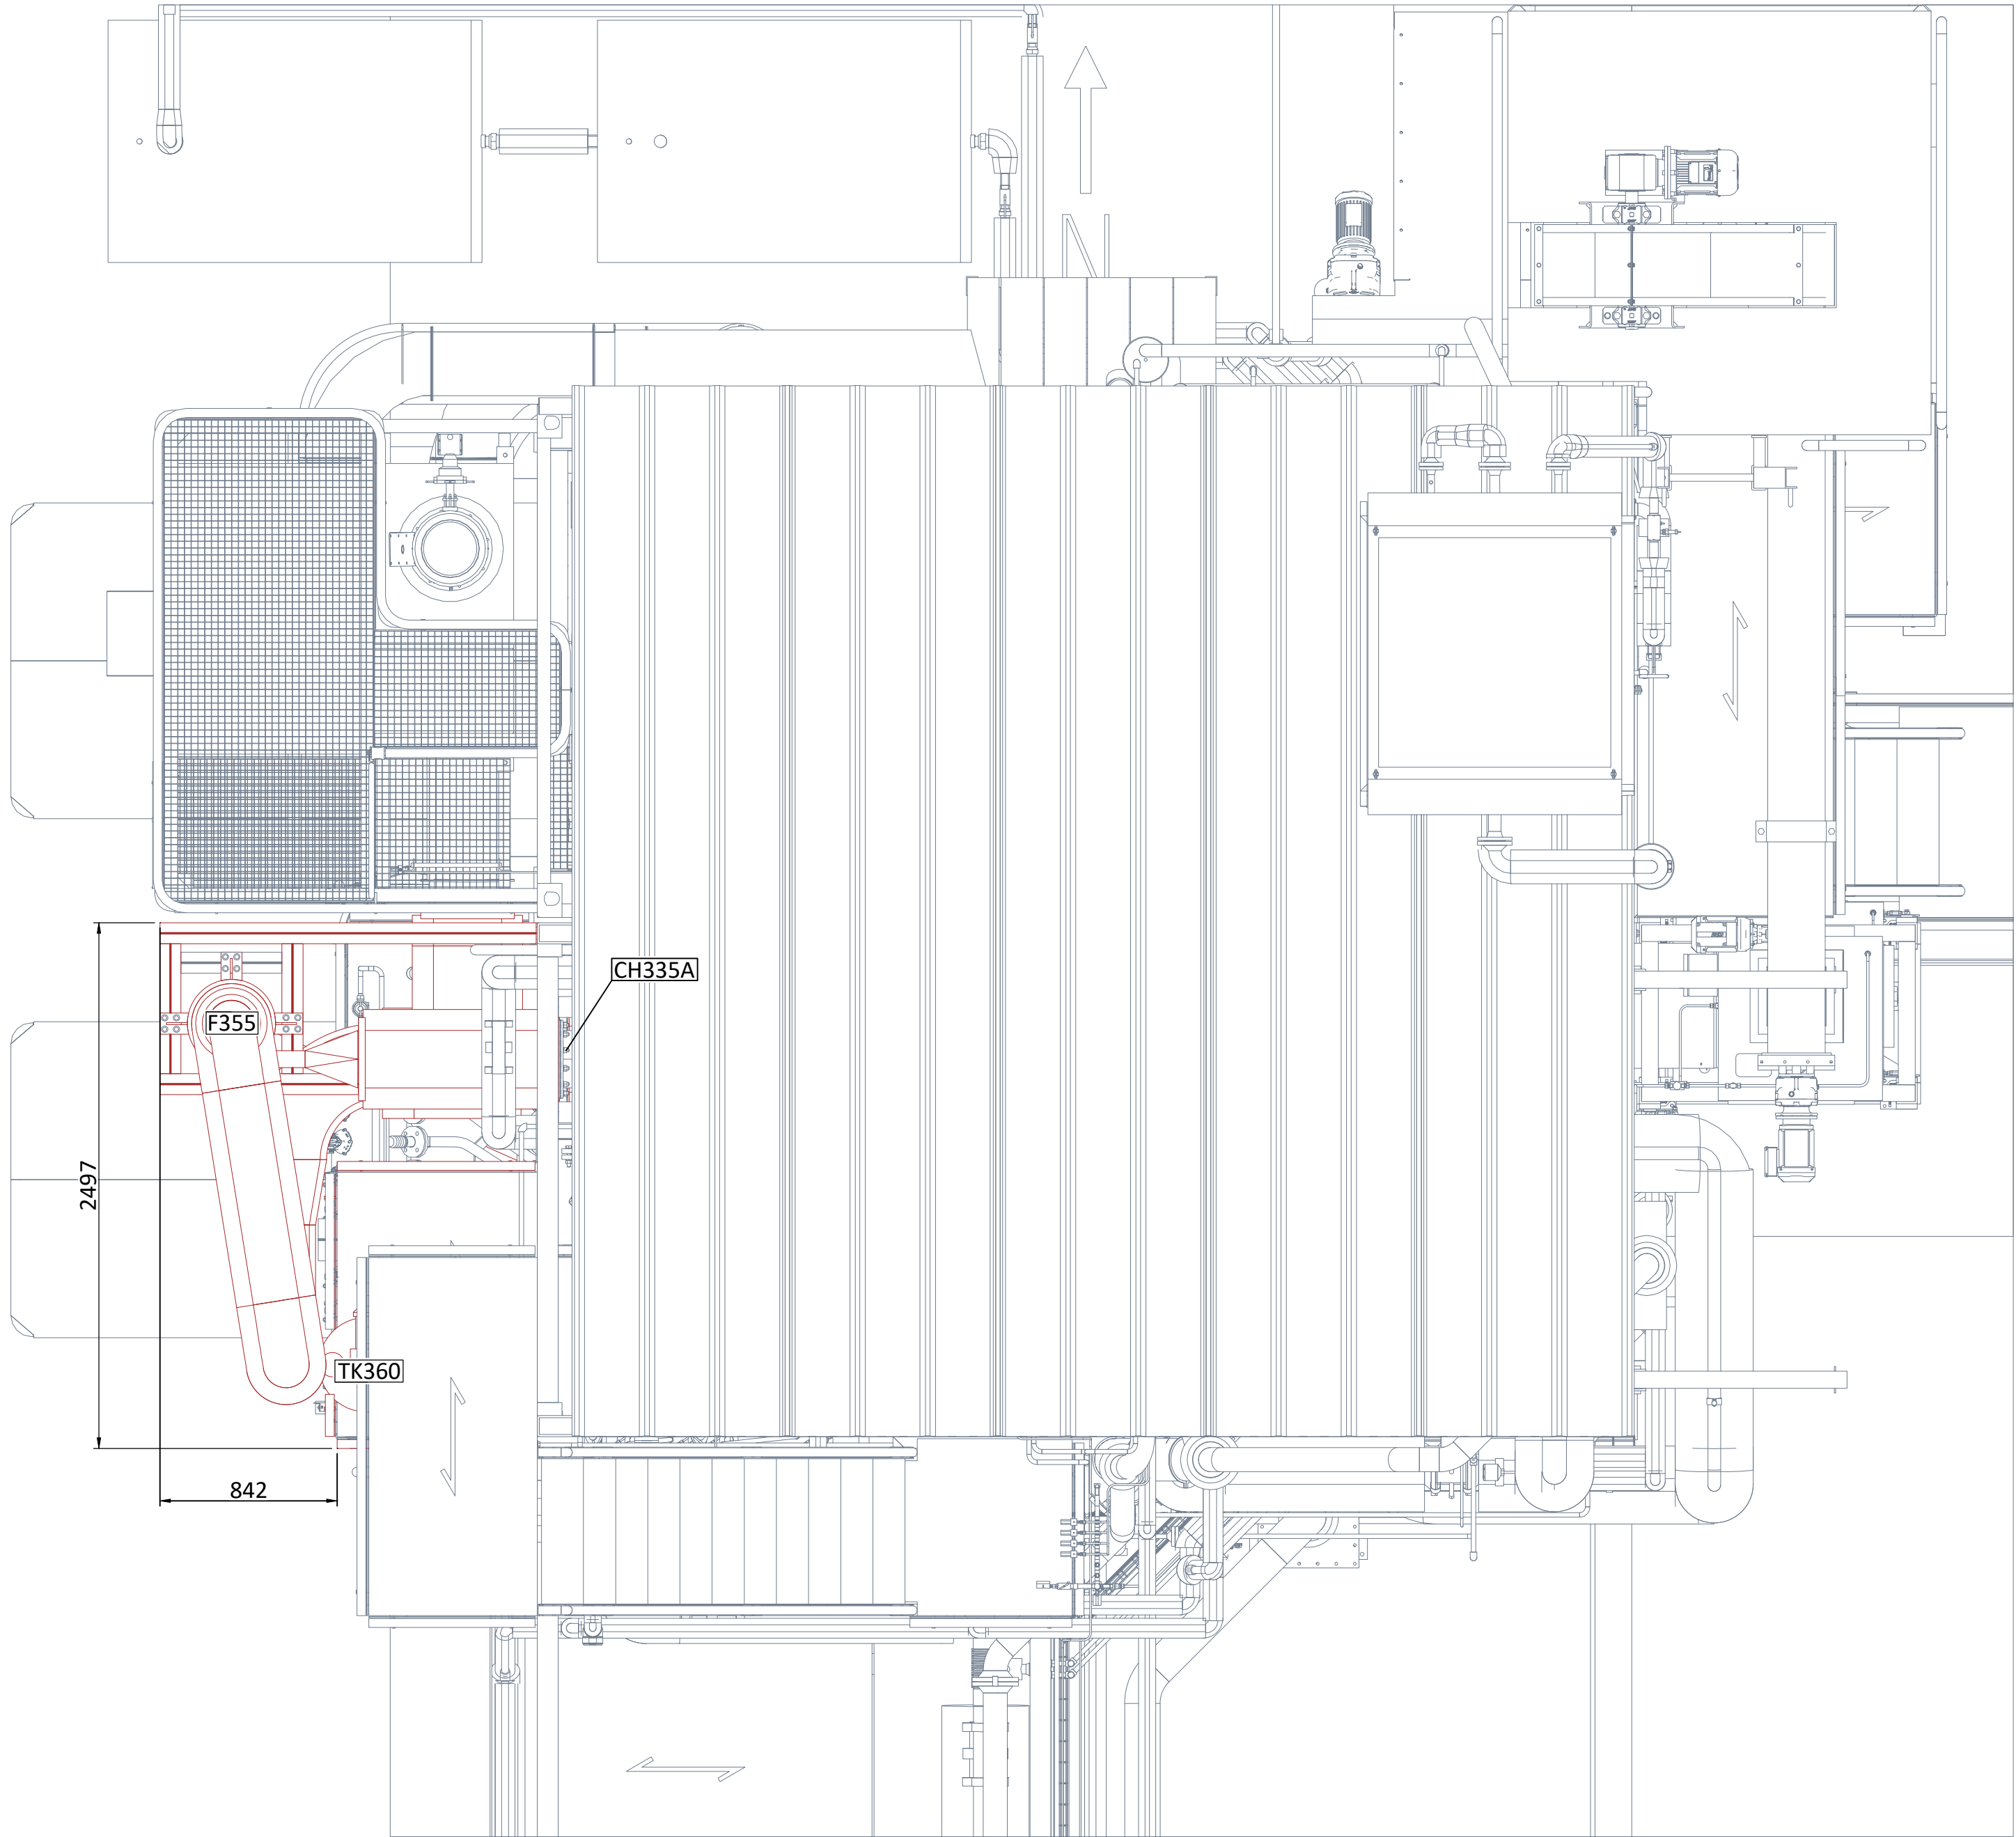

Légende:

- Installation existante
- Installation Traitement de fumée



NOVÉA
- Innover pour des gaz durables -

NOVÉA Bordeaux
47, allée des Palanques - 33127 SAINT JEAN D'ILLAC

NOVÉA Pau - Technopole Hélioparc
2, avenue Pierre Angot - 64053 PAU Cedex 9

0011.06.2026Première Emission			AHL	EPS	VDT
Rev.	Date	Modification(s)	Dgn.	Chk.	Valid.
CAPPYROH2					
Plan d'implantation					
Zone des équipements Traitement de fumée					
Ech.	1:25	Dwg.#	AF25001-ER-1500-PLA-007	Folio :	1/1
Rev. :	00	1			

Ce document est la propriété de NOVÉA et ne peut être communiqué à des tiers sans son autorisation.



20 Rue Marcel Issartier 33700 MERIGNAC
Tél: 05.56.13.37.00 Fax: 05.56.13.37.19

DEPARTEMENT DE LA GIRONDE

COMMUNE DU BARP

Avenue de la Lagune du Merle
Lieu dit : Saint Jacques - Le Puch

Projet CapPyroH2
Construction d'un démonstrateur
de production d'hydrogène par
pyrogazéification de biomasse

PLAN DE RECOLEMENT ASSAINISSEMENT

MAITRISE D'OUVRAGE

CAP INGELEC
47, allée des Palanques
CS 10012
33127 SAINT JEAN D'ILLAC
Tél : 05.56.68.83.20 / Fax : 05.56.68.83.29
E-mail : capingenec@capingenec.com
Internet : www.capingenec.com

ARCHITECTE

PROJ. MONTECCHIO
175, allée des Palanques
33127 SAINT JEAN D'ILLAC
Téléphone : 05.08.18.80.89
E-mail : corsenac.jeanlouis@wanadoo.fr

INDICE	DATE	MODIFICATIONS	CERTIFICATS
A	24-03-26	PREMIERE EDITION	 Certificat n° SO 2020-08 : 2019 Certificat ISO 9001 : 2015 Géoréférencé par : ☐ Classe A Relève le : ☐ Travaux 53 0° (NS: 91510424) ☐ Géoréfer. ZOOMRUR A10 5° (NS: 953429) ☐ GPS IC240 (NS: 5081003) ☐ GPS Atlas NR3 (NS: 5105048) ☐ Coordonnées CCAS - NGF IGN69 Précision max des mesures en X,Y,Z: 5cm N° de DT : N° de DICT: 2024010802492D
VERIFICATEUR	FRANCOU. J	DESSINE PAR	PEYTOUR. O
Echelle : 1/200	PHASE R E C	N° DOSSIER : J F U 2 4 3 3 0 0 7	PLAN N° 2 - A

Eaux pluviales

- Réseau EP
- Regard de visite section carré vanne de sectionnement
- Regard de visite Ø800
- Grille concave 400x400 et décantation
- Regard de chute béton
- Séparateur à hydrocarbures
- Tête de pont

Eaux usées

- Réseau EU
- Regard de visite Ø1000 - fonte 400kn
- Tabouret de branchement Ø315
- Microstation traitement EU compris poste de relevage
- Bac filtre zéolithe

