

Périmètre du projet "Les Hauts de Saint-Benoist 2" (3,1 ha)

Périmètre du projet "Les Hauts de Saint-Benoist" initial (2 ha)

Zonages du PLU

A

AUb

U

Réalisation :
OCE - 12/2025

OCE

INGÉNIERIE DE L'AMÉNAGEMENT
ET DE L'ENVIRONNEMENT

Sources : Géoportail de l'urbanisme
Ortho-express RVB 2025

The map displays an aerial view of a coastal area with various land use zones. A large yellow area labeled 'A' is on the left. A large pink area labeled 'AUb' is in the center. A large red area labeled 'U' is on the right. A small grey area labeled 'AUc' is at the bottom right. A small grey area labeled 'Uh' is at the bottom right. A red line outlines the 'Périmètre du projet "Les Hauts de Saint-Benoist 2" (3,1 ha)'. An orange line outlines the 'Périmètre du projet "Les Hauts de Saint-Benoist" initial (2 ha)'. A north arrow is in the top right. A scale bar (0-150m) is in the bottom left.

Elaboration prescrite le 17 novembre 2004
Arrêt du projet le 25 juillet 2007
Vu pour être annexé à notre délibération
du 27 février 2008

Le Maire,

B. Crozel
architecte dplg

Les Réveillères 85670 GRAND LANDES
Tel - Fax : 02 51 98 64 19
Courriel : crozelb@wanadoo.fr
échelle 1/1000 ème
10 mars 2007

Commune de Saint Benoist sur Mer


PLAN LOCAL D'URBANISME

Orientation d'aménagement
3 plan de la zone AU b NORD

Modifications

réserve pour salle polyvalente

- limite des voies structurantes (obligatoires)
- espace vert projeté
- amorce de voie de desserte
- limite de la voie et du trottoir
- recul minimum des entrées de garage
- limites des parcelles projetées
- voie de desserte à caniveau central
- voie de circulation douce
(continuité de l'itinéraire obligatoire)

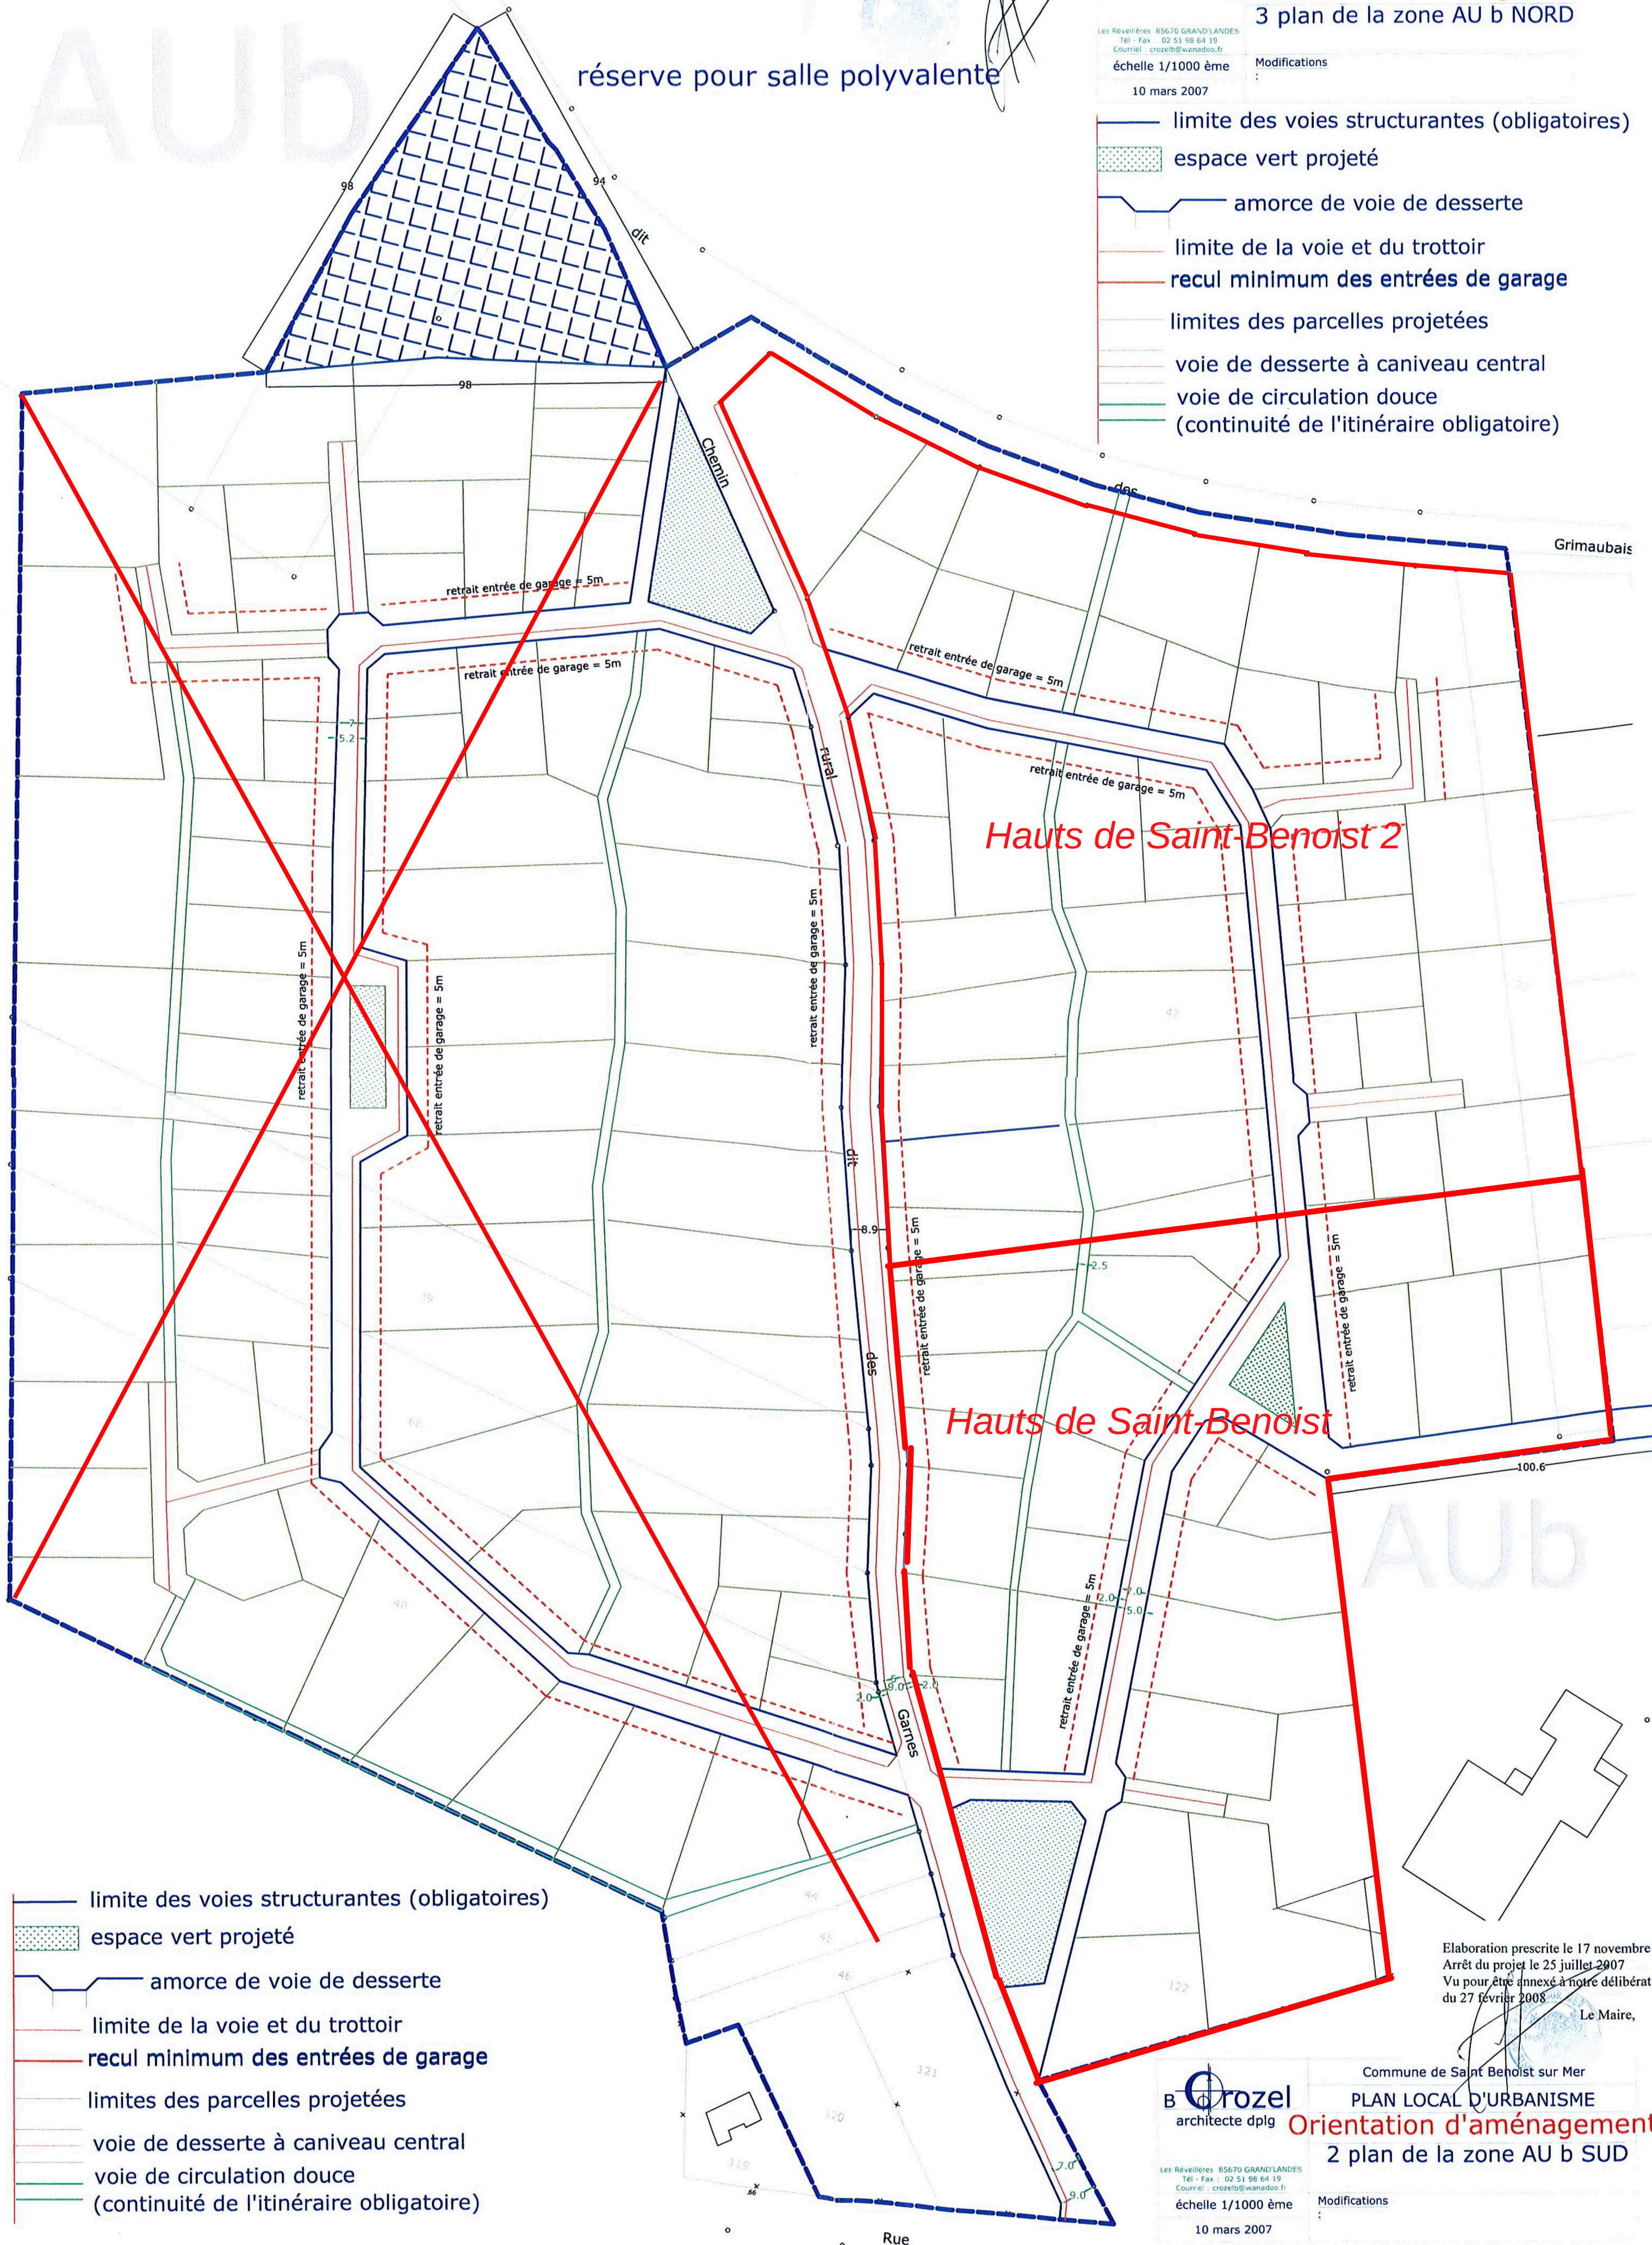

Elaboration prescrite le 17 novembre 2004
Arrêt du projet le 25 juillet 2007
Vu pour être annexé à notre délibération
du 27 février 2008

Le Maire,

B. Crozel
architecte dplg

Les Réveillères 85670 GRAND LANDES
Tel - Fax : 02 51 98 64 19
Courriel : crozelb@wanadoo.fr
échelle 1/1000 ème
10 mars 2007

Commune de Saint Benoist sur Mer

PLAN LOCAL D'URBANISME

Orientation d'aménagement
2 plan de la zone AU b SUD

Modifications