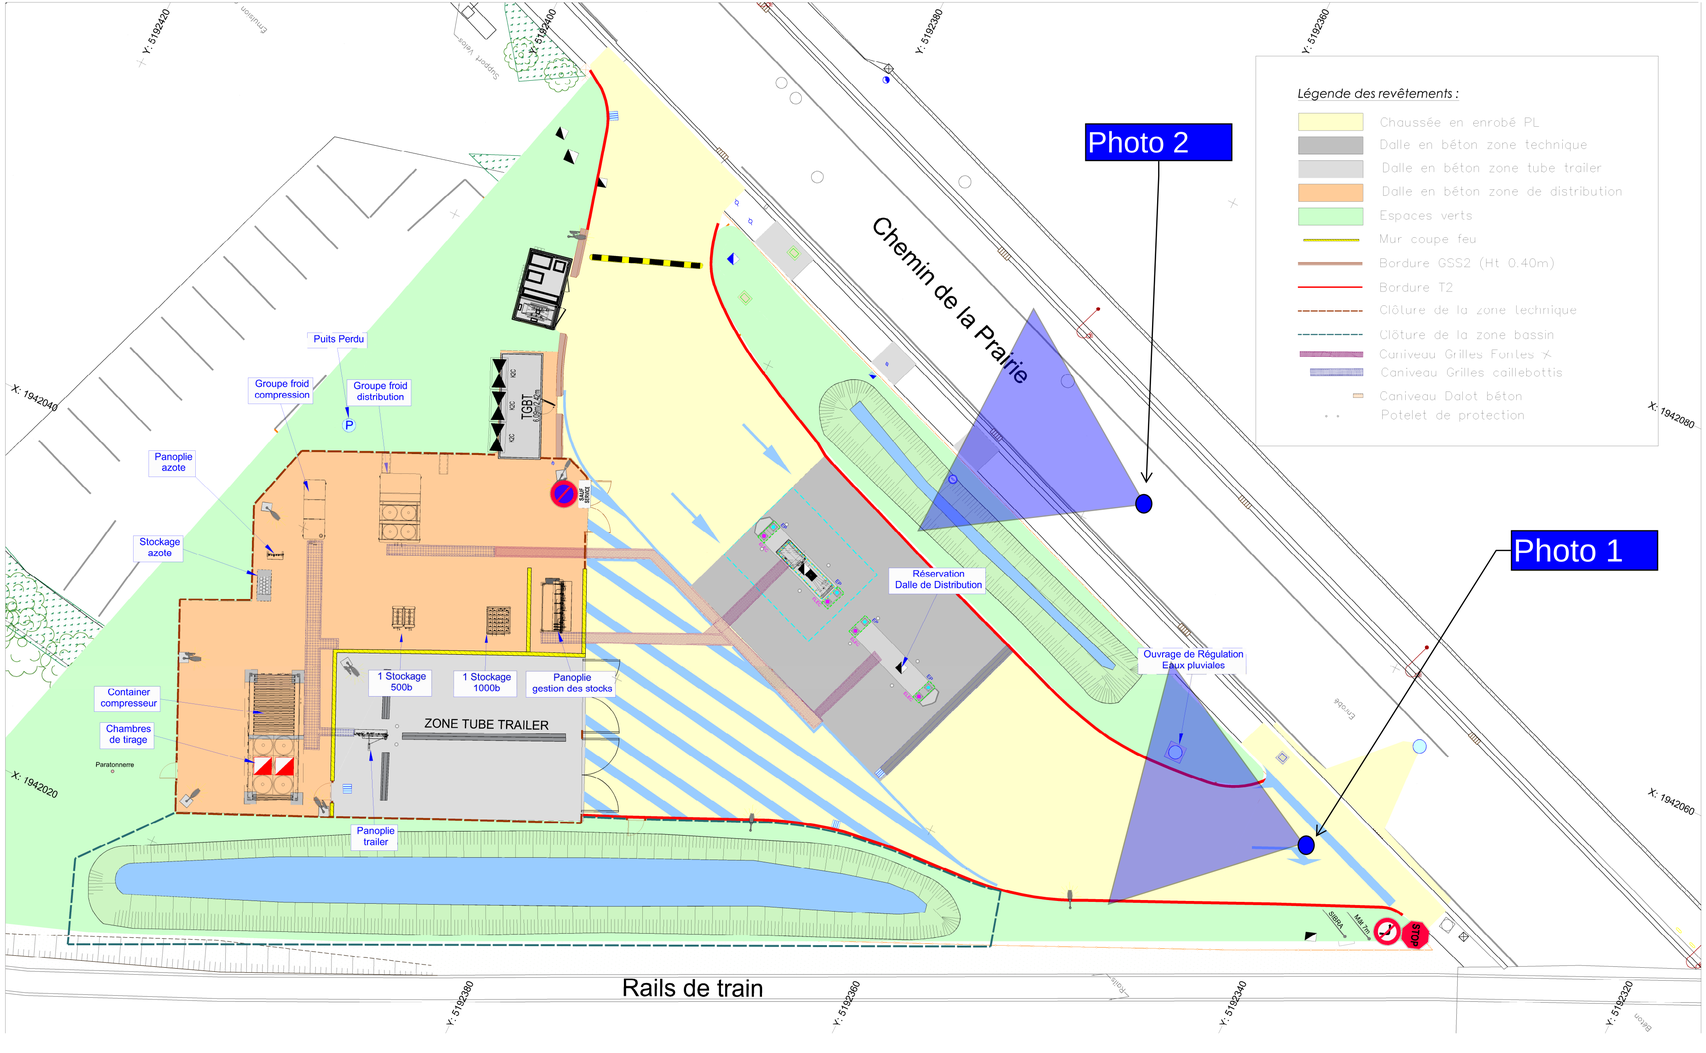

Photo 1
29/04/2025


Photo 2
HYMPULSION
La Région
atawey
23/06/2025



- MAITRISE D'OUVRAGE -

- MAITRISE D'OEUVRE -

IMING
L'ingénierie des Energies, des Mobilités & du BTP

DEPARTEMENT DE LA HAUTE SAVOIE

COMMUNE DE ANNECY

CONSTRUCTION STATION SERVICE

Hympulsion H2

PLAN DE RECOLEMENT SURFACIQUE

COLAS FRANCE - CENTRE D'ANNECY
81 route de Clermont
CS 60033 SILLINGY
74331 LA BALME DE SILLINGY
Tél : 04 50 77 76 92

COLAS
WE OPEN THE WAY

Identification du document :	Date :	Echelle :
2024 - ANNECY - HYMPULSION - EXE COLAS 2024	18-04-2025	1/200

Indice	Date	Dessiné par	Validé par	NATURE DES MODIFICATIONS
IndA	28-02-2025	G. LACOUTURE	B. MORIN	Première édition
IndB	18-03-2025	G. LACOUTURE	B. MORIN	Mises à jour récolement
IndC	16-04-2025	G. LACOUTURE	B. MORIN	Mises à jour récolement suite retour M.O.E.
IndD	18-04-2025	G. LACOUTURE	B. MORIN	Mises à jour récolement suite retour M.O.E.
IndE				
IndF				
IndG				
IndH				