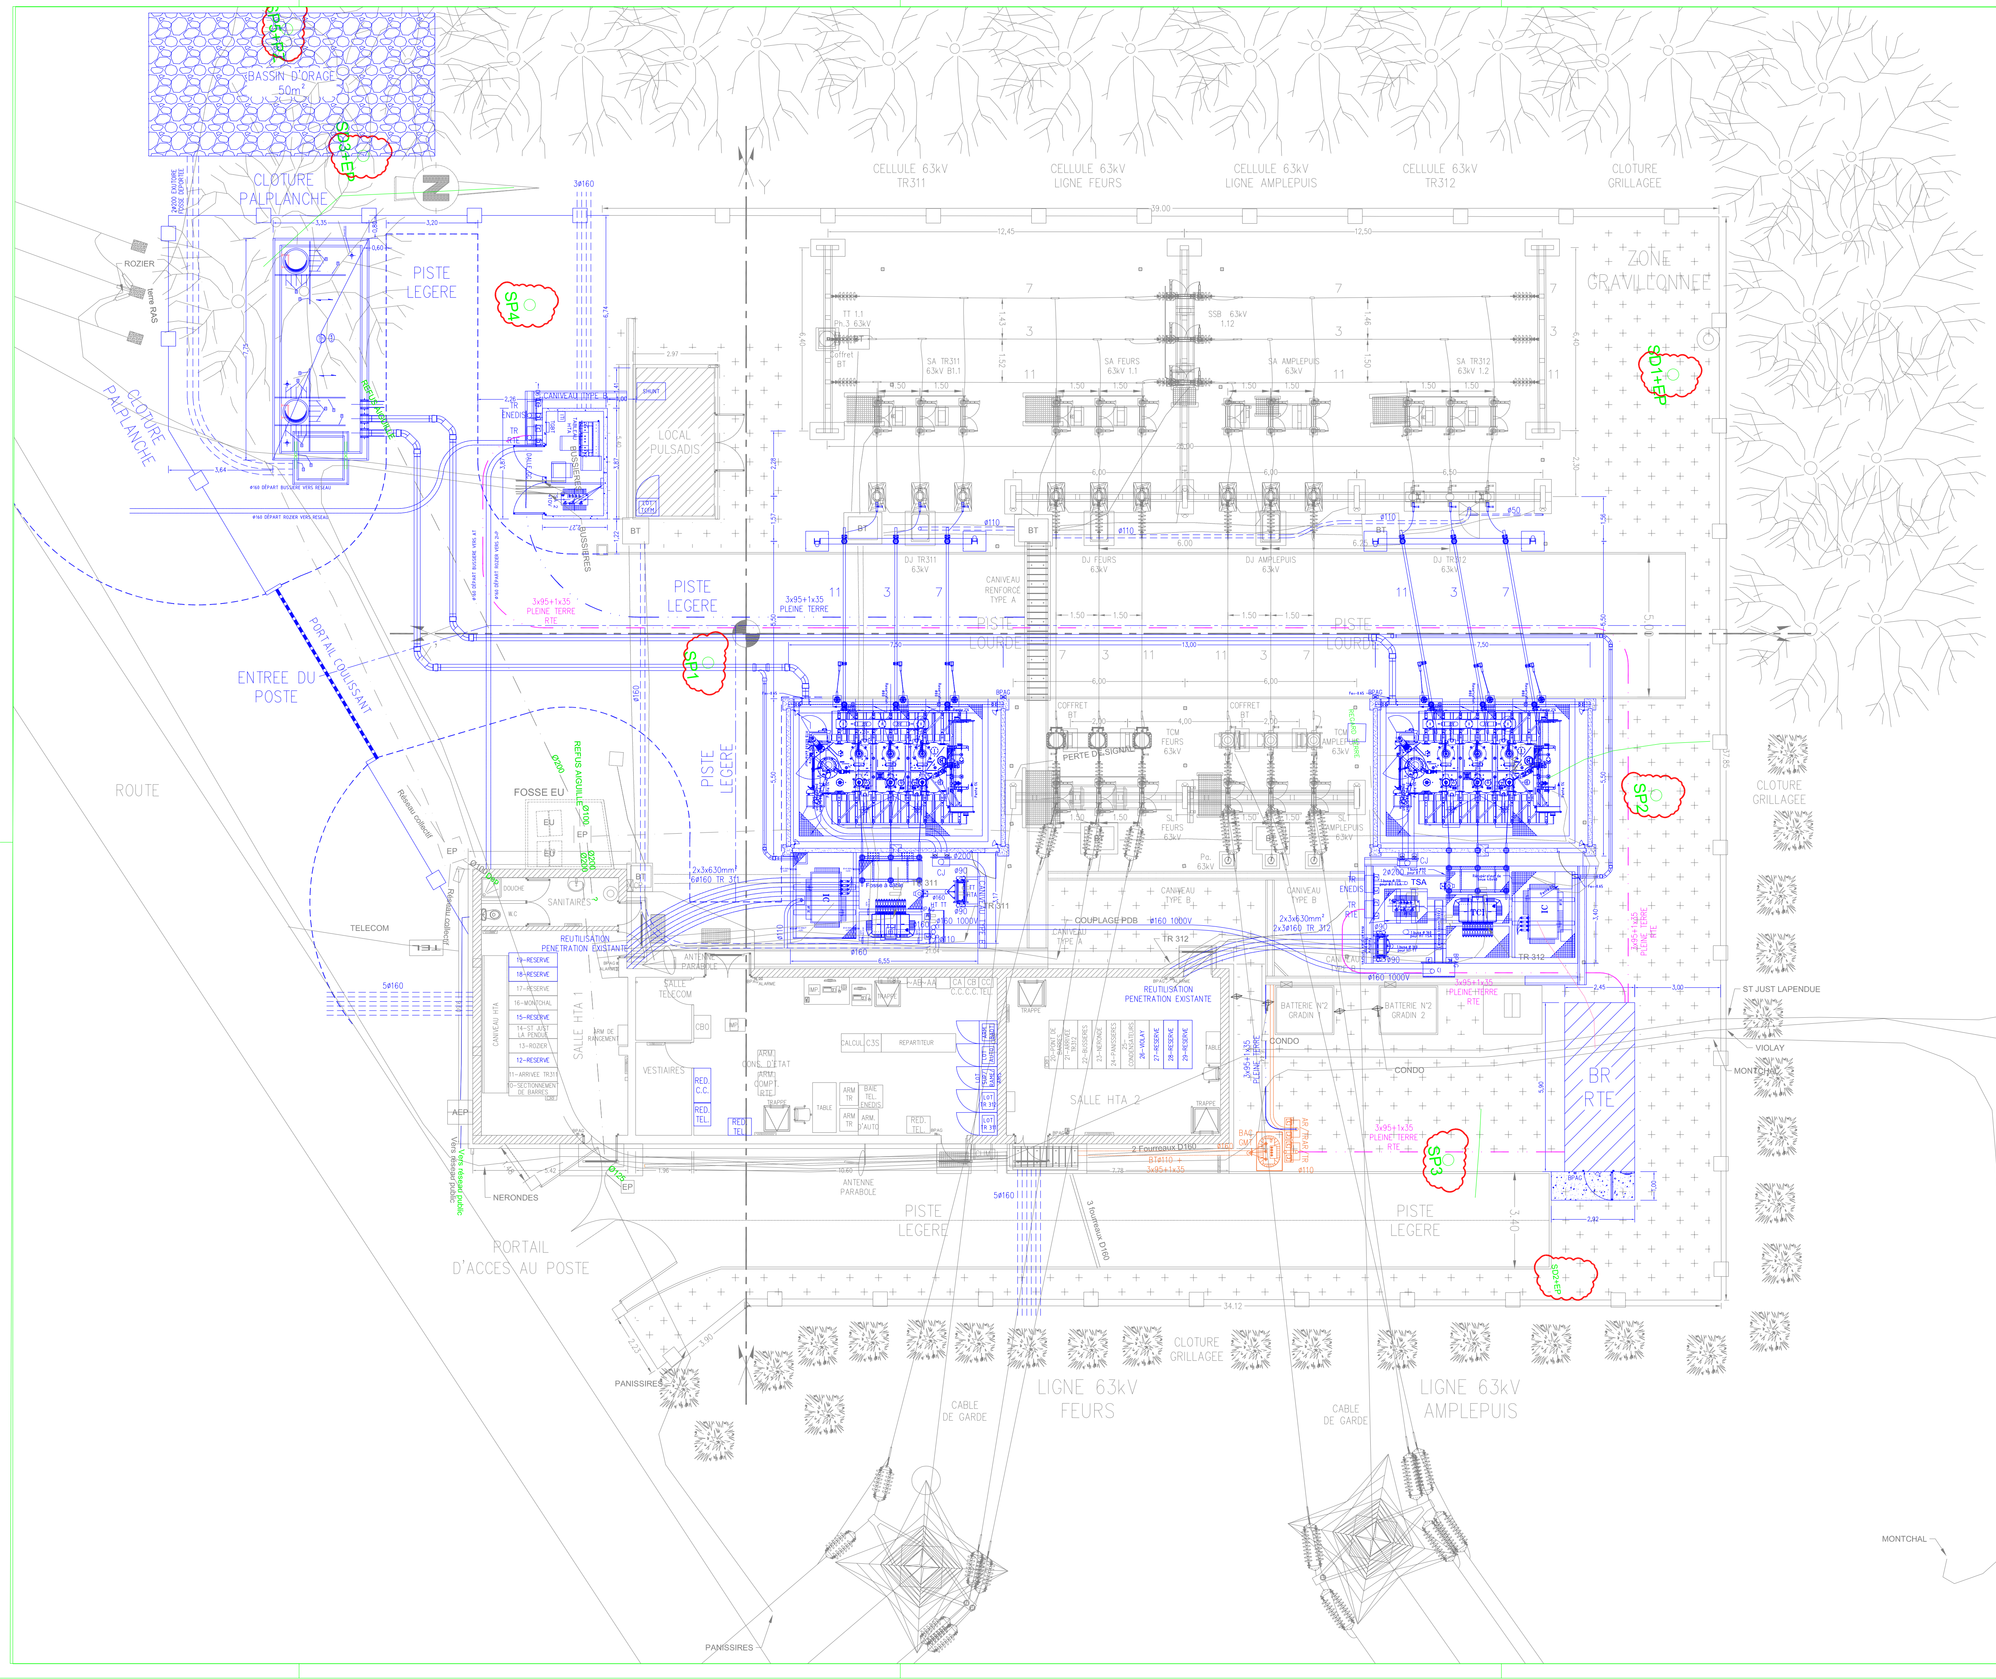


DISTANCES ELECTRIQUES SPECIFIEES

Tension nominale du reseau (kV)	63
Tension la plus elevée pour le matériel (kV)	72.5
Distance masse – DM (m)	0.66
Distance minimale entre phases – DEP (m)	0.76
Distance minimale au sol (m) — En l'absence de grillage ou d'écran	3.2
Distance limite de voisinage – DI (m)	3.00

DISTANCES ELECTRIQUES SPECIFIEES

Tension nominale du réseau (kV)	20
Tension la plus elevée pour le matériel (kV)	24
Distance masse – DM (m)	0.22
Distance minimale entre phases – DEP (m)	0.25*
Distance minimale au sol (m) — En l'absence de grillage ou d'écran	2.85
Distance limite de voisinage – DI (m)	2.00

* : A l'extérieur, on adopte une distance minimale de 0.30m

- [ ] Tel Que Construit
- [ ] Bon Pour Démarrage
- [ ] Bon Pour Approbation
- [ ] Bon Pour Exécution
- [x] Pour Information
- [ ] MASTER

TRAVAUX

Ind.	Date	Modification	Dess.	Verif.	Appr.
B	11/03/25	MAJ	MCU	MMI	MMI
A	17/09/24	PREMIÈRE ÉDITION	KBN	MMI	MMI

Ind.	Date	Modification	Dess.	Verif.	Appr.
D	09/01/26	MAJ	MCU	MMI	MMI
C	17/04/25	MAJ	KBN	MMI	MMI

ENEDIS – DR SILLON RHODANIEN
BRIPS Poste Source
7 boulevard Pacalianus
38200 Vienne

POSTE 63/20KV
BUSSIERES
VUE EN PLAN TRAVAUX

Entreprise: RM INGÉNIERIE
42 Impasse du Tri
38 200 VIENNE
Tél.: +33 (0)4 37 04 55 30 / Mob: +33 (0)6 58 13 98 19
m.mateus@rm-ie.fr

N° Entreprise:

N° ENEDIS: BUSSI.HT.P.IG100.TX

VUE EN PLAN

Echelle:	Date:	Dessiné:	Approuvé:	Référence Informatique ENEDIS:
1/100	17/10/24	KBN	MMI	